COMUNE DI FIRENZE
DIREZIONE SERVIZI TECNICI

Realizzazione del nuovo Centro Cottura "Paolo Uccello"

Via Dell'Osteria - Firenze

PROPRIETA': COMUNE DI FIRENZE
Responsabile Unico Procedimento:
Dott.ssa Giuliana DANTI
Supporto Tecnico al R.U.P.
Ing. Michele RAZZONI
Collaboratore dello Sta R.U.P.
Arch. Francesco ALFARANO

COMMITTENTE:
CIR food
coop.italiana di ristorazione
Divisione Eudania
Via Colle Ramole 9- Loc. Bottai
50023 - IMPRUNETA (FI)

IMPRESA APPALTATRICE:
A.T.I.
CIR food
coop.italiana di ristorazione
Divisione Eudania

BAR.TE.CO. s.r.l.
Via Barberi 9 - 50051
Castelfiorentino (FI)

AS-BUILT

PROGETTAZIONE:
BAR.TE.CO. s.r.l.
Via Barberi 9 - 50051
Castelfiorentino (FI)

Progetto Architettonico
arch. Barbara FRANCALANCI

Progetto Strutturale
ing. Gaetano SABATINO

Progetto Impianto Meccanico
p.i. Marco BALSOTTI

Progetto Impianto Elettrico
p.i. Edoardo BALSOTTI

Progetto Acustico
geom.Giovanni BONANSEGNA

DD.LL. e Coordinatore per la Sicurezza
ing. Raffaello PULIERI

ELABORATI:
VV.FF.
Piante stato finale

TAV. N° E 01 | DATA 15/07/2013
SCALA 1:50 | AS-BUILT

LEGENDA STRUTTURE

1) PARETI IN BLOCCHI DA INTONACO CON CARATTERISTICHE REI 120 sp.cm 12 (BLOCCO UNIBLOC L1250)	1
2) PARETI PORTANTI PREFABBRICATE REI 120 COME VERIFICA ING. SABATINO DELLA "PREFABBRICATI MARTINI" S.N.C.	2
3) SOLAIO PREFABBRICATO ALVEOLARE REI 120 COME DA CERTIFICAZIONE ING. FAGIOLI DELLA "GENERALE PREFABBRICATI" S.P.A.	3
4) PORTA REI COME DA CERTIFICATO N° 1449050	4 REI 120
5) PORTA REI 120 COME DA CERTIFICATO N° 1449043	5 REI 120
6) PORTA REI 120 COME DA CERTIFICATO DA N° 1449044 A N°1449046	6 REI 120
7) PORTA REI 120 COME DA CERTIFICATO PROT. N°7229/2012	7 REI 120
8) CONTROSOFFITTO REI 120 (vedi sezioni)	8

STATO FINALE

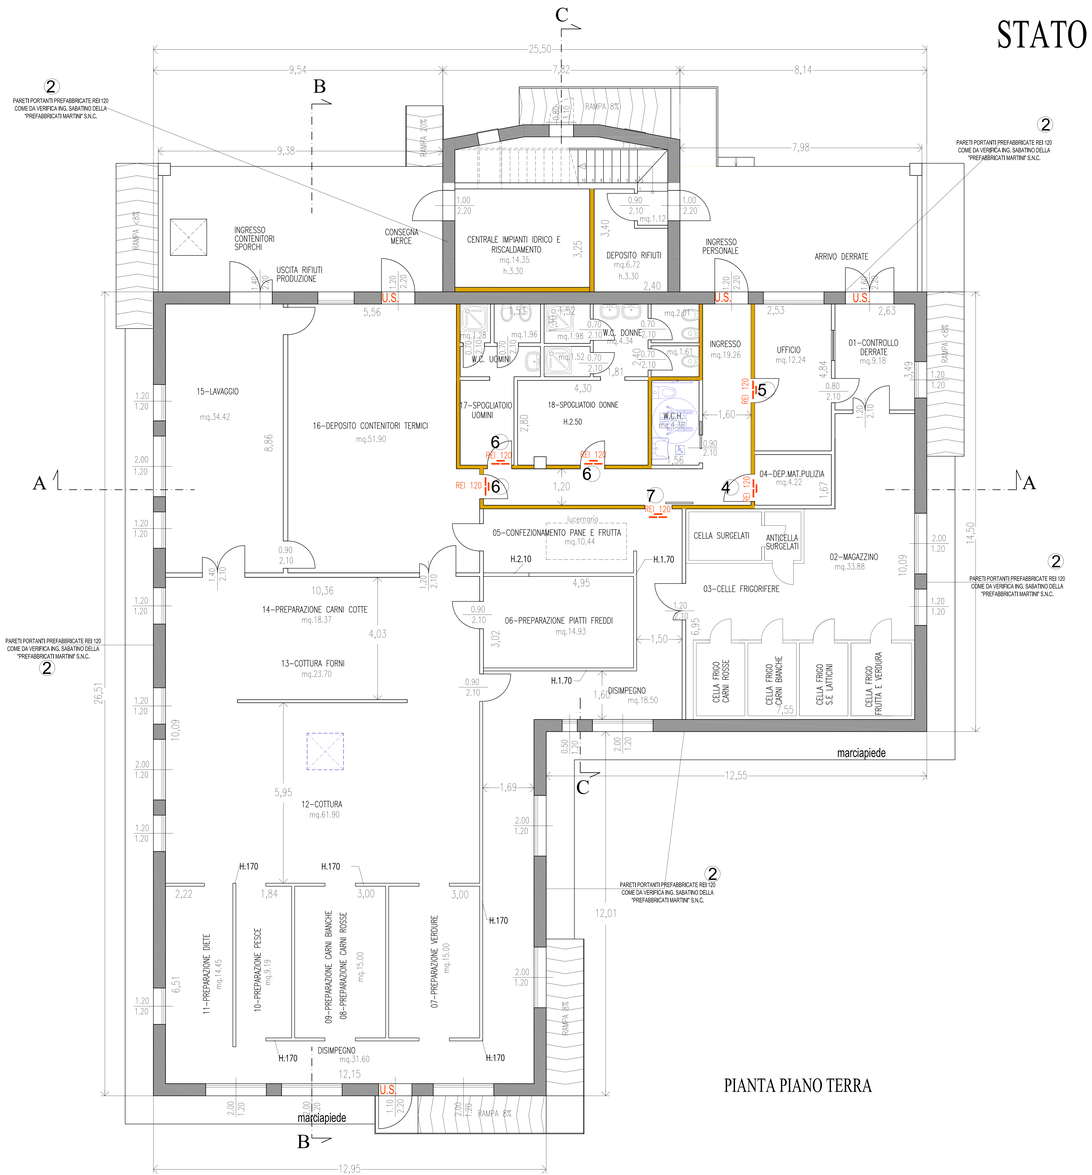

PIANTA PIANO TERRA

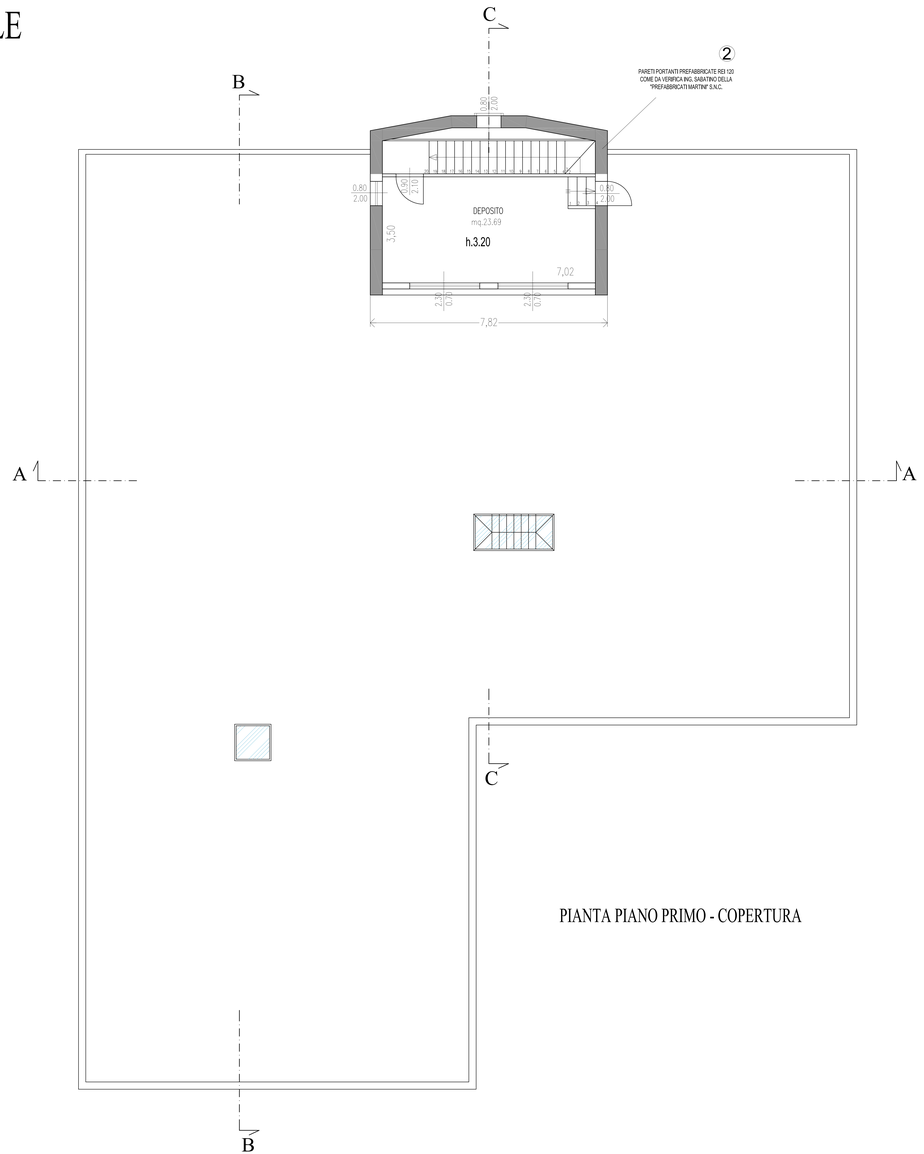

PIANTA PIANO PRIMO - COPERTURA